


### 3 級 登 記 基 準 点 の 記

点 名	18-302		
所在地	一宮市森本 地内	管理者	(公社)愛知県公共嘱託登記 土地家屋調査士協会
座 標 値		地 目	公衆用道路
X	-78441.888	標識の種類	金 属 鈹
Y	-32360.425		
H	7.956		
座標系	7		
縮尺係数	0.999913	備考	GNSS (短縮スタティック) により観測 平成 26 年 4 月 1 日付 標高改定対応済
			1 次路線


#### 要 図

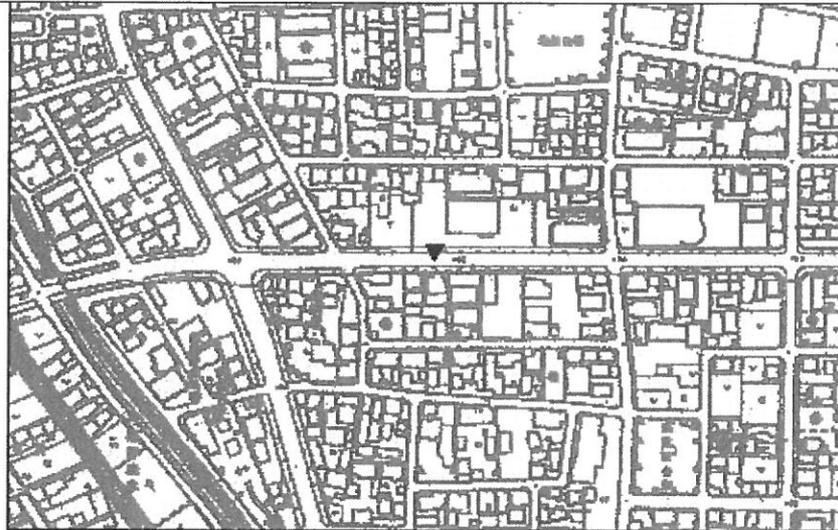

遠 景

近 景

地  
上  
写  
真

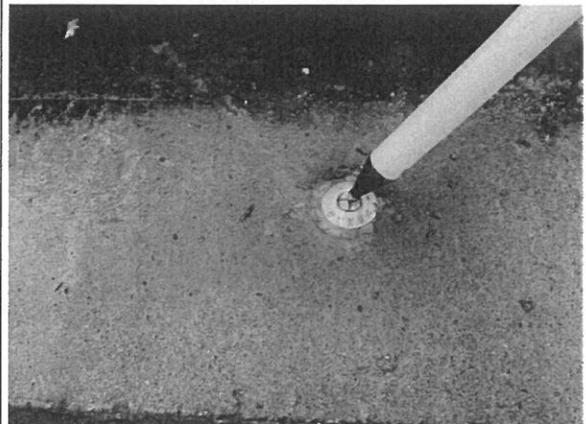

## 基準点成果表

( AREA = 7 )

18-302

	°	′	″		m
B	35	17	32.7105	X	-78 441.888
L	136	48	39.1503	Y	-32 360.425
N	0	12	20.02	H	7.956

縮尺係数 0.999913

視準点の名称	平均方向角	距離	備考
18-301	61 27 42.0	391.858	
18-303	89 46 41.0	242.170	
18-305	192 24 18.8	273.832	
②3033A	262 56 18.7	235.883	
埋標形式	地上 <del>地下</del> <del>屋上</del>	標識番号	鋳

GNSS測量による

平成26年4月1日付 標高改定対応済