

## 基準点成果表

( AREA = 7 )

### 3級基準点 16-303

	°	'	"		m
B	35	21	4.5082	X	-71 925.172
L	136	50	34.0348	Y	-29 436.549
N	0	11	14.62	H	17.636
				柱石長	
				縮尺係数	0.999911


視準点の名称		平均方向角		距離		備考
		°	'	"	m	
16-201		149	21	31.9	327.889	
埋標形式	地上	<del>地下</del>	<del>屋上</del>	標識番号	鋳	

GNSS測量による  
 平成26年4月1日付 標高改定対応済

### 3 級 登 記 基 準 点 の 記

点 名	1 6 - 3 0 3		
所在地	江南市宮田町南野東地内	管理者	(公社)愛知県公共嘱託登記 土地家屋調査士協会
座 標 値		地 目	公衆用道路 平成 28 年 12 月 16 日観測
X	-71925. 172	標識の種類  備考	金 属 鋳  GNSS (短縮スタティック) により観測 平成 26 年 4 月 1 日付 標高改定対応済
Y	-29436. 549		
H	17. 636		
座標系	7		
縮尺係数	0. 999911	1 次路線	

#### 要 図

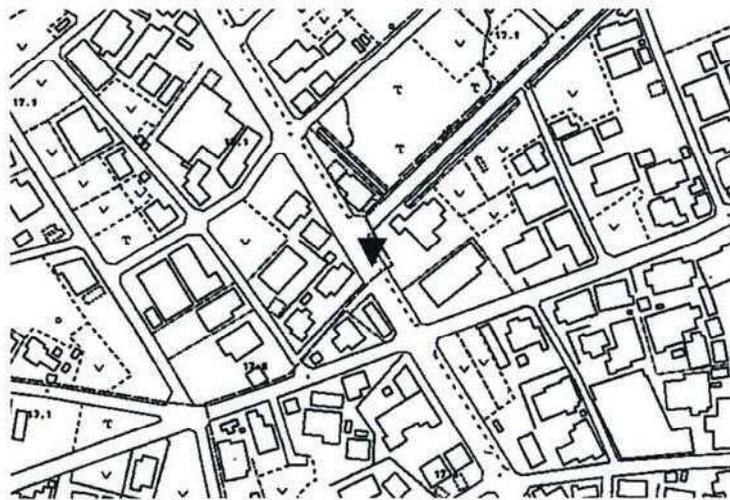

縮尺=1/2500

遠 景

近 景

地  
上  
写  
真

