

基準点成果表

( AREA = 7 )

3級基準点 16-305

|   | °   | '  | "       |   | m           |
|---|-----|----|---------|---|-------------|
| B | 35  | 20 | 51.9178 | X | -72 315.504 |
| L | 136 | 51 | 2.8717  | Y | -28 709.752 |
| N | 0   | 10 | 57.88   | H | 17.491      |

柱石長  
縮尺係数 0.999910


| 視準点の名称 |     | 平均方向角          |                | 距 離  |   | 備 考 |
|--------|-----|----------------|----------------|------|---|-----|
|        |     | ° ' "          |                | m    |   |     |
|        |     |                |                |      |   |     |
| 埋標形式   | 地 上 | <del>地 下</del> | <del>屋 上</del> | 標識番号 | 鋳 |     |

GNSS測量による  
平成26年4月1日付 標高改定対応済

### 3 級 登 記 基 準 点 の 記

|       |               |       |                                                 |
|-------|---------------|-------|-------------------------------------------------|
| 点 名   | 1 6 - 3 0 5   |       |                                                 |
| 所在地   | 江南市後飛保町神明野 地内 | 管理者   | (公社)愛知県公共嘱託登記<br>土地家屋調査士協会                      |
| 座 標 値 |               | 地 目   | 公衆用道路                                           |
| X     | -72315.504    | 標識の種類 | 金 属 鋲                                           |
| Y     | -28709.752    | 備考    | GNSS（短縮スタティック）により観測<br>平成 26 年 4 月 1 日付 標高改定対応済 |
| H     | 17.491        |       |                                                 |
| 座標系   | 7             |       |                                                 |
| 縮尺係数  | 0.999910      |       | 1 次路線                                           |

#### 要 図

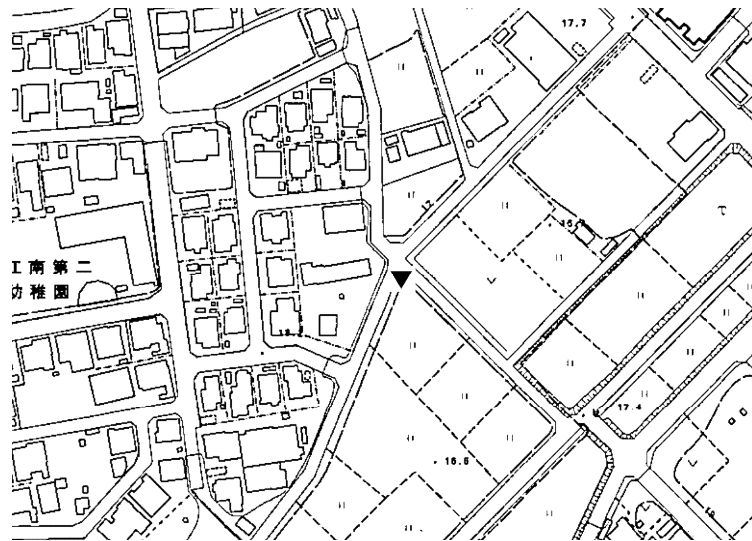

縮尺=1/2500

|      |     |     |
|------|-----|-----|
| 地上写真 | 遠 景 | 近 景 |
|      |     |     |