


(世界測地系)

# 登記基準点（3級）点の記

ふりがな 点 名	202-3-56 (No.0056)			1:2500 図名	
				都市計画図	
選点番号	第 号	設置区分	金属標	(保護石 個)	
標識番号	第 号		柱石長		
所在地	岡崎市羽根西二丁目17番				
	(岡崎市羽根西一丁目1番11地先)			地 目	公衆用道路
所有者	国土交通省 (岡崎市)				
	連絡先 岡崎市役所道路維持課 (0564-23-6637)				
選 点	平成21年9月10日	選点者	中 根 晃		
設 置	平成21年10月9日	設置者	中 根 晃		
観 測	平成21年10月9日	観測者	本 間 芳 樹		
自動車到達地点	測点付近				
歩道状況	市道 駅西81号線				
徒歩時間(距離)	1分(10m)				
点周辺の状況	歩道				
履 歴(1)					
履 歴(2)					
備 考	平成21年10月9日 新設			アンテナ底面高 m	
				3.111	

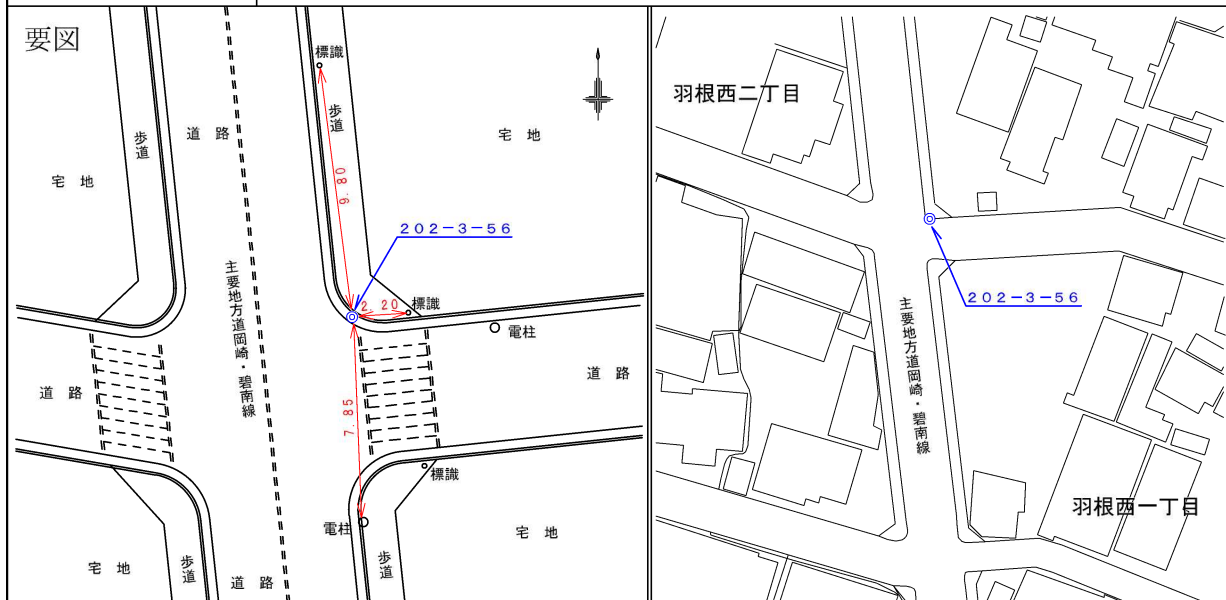

登記 基準点成果表

( AREA = 7 ) ✓

登記  
3級基準点 202-3-56

B	34	55	42.4310	✓	X	m	-118 875.240	✓
L	137	9	21.8920	✓	Y		-967.079	✓
N	0	0	21.82	✓	H		14.876	✓
					シボ高		39.270	✓

視準点の名称	平均方向角 ° ' "	距離		備考
		縮尺係数	真数	
		0.999900	m	
②3018A	53 46 34.3 ✓		403.910 ✓	
③202-3-57	180 23 18.0 ✓		252.695 ✓	
②4008A	223 46 59.5 ✓		378.075 ✓	
埋標型式	地上	<del>地下</del>	<del>量土</del>	標識番号
				<del>看</del> 金属標