
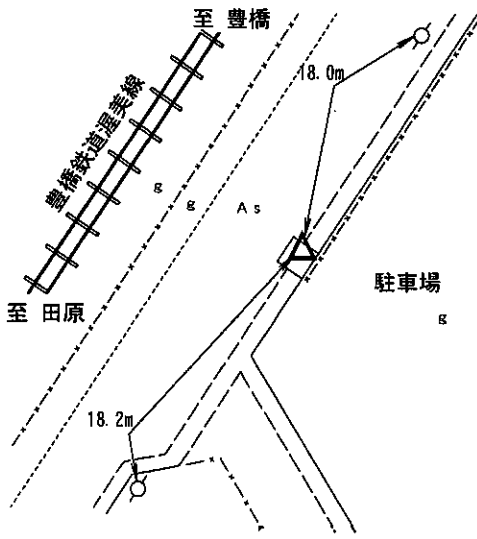


## 2 級 基 準 点 の 記

ふりがな 点 名	05-201		1/20 万図名	豊 橋
			1/5 万図名	豊 橋
冠字選点番号			標 識 番 号	標一石 金属標 05-201
所 在 地	愛知県豊橋市大清水町字大清水679番			
			地 目	用悪水路
所 有 者	豊橋市			
	管理者： 豊橋市役所 建設部 道路維持課			
測標の種類	-	埋 設 法	地上(張り付け)	
選 点	平成17年 5月11日		選 点 者	金井 九平
造 標	一年 一月 一日		造 標 者	-
埋 標	平成17年 5月25日		埋 標 者	青山 紘一
観 測	平成17年 5月30日		観 測 者	大竹 孝佳
順 路	自動車到達地点	本 点		
	歩 道 状 況	-		
	徒歩時間(距離)	-		
	基準点周囲の状況	北西に豊橋鉄道渥美線。		
	そ の 他	-		
備 考	平成17年 5月25日新設 柱石長 0.08m GPS測量による。 現況地目：公衆用道路			
1/2.5 万				
				

調製 平成17年 6月10日

## 2 級 基準点成果表

(AREA 7) ✓

0201 05-201

B	34 41 56.3445 ✓	X	-144311.674 ✓
L	137 21 49.0466 ✓	Y	18043.682 ✓
N	-0 6 43.64 ✓	H	25.562 ✓
		ジオド高	39.257 ✓
		柱石長	0.08 ✓

視準点の名称	平均方向角	距離	備考
		縮尺係数 0.999904 ✓	
		真数	
埋標型式	<del>地</del> 地中 ✓	標識番号	標石 <del>金属標</del> ✓ 05-201 ✓

GPS測量による ✓

「この測量成果は、国土地理院長の承諾及び助言を得て同院所管の測量標及び測量成果を使用して得たものである（承認番号）平 17 部公第 12 号」 ✓