

## 基準点成果表

( AREA = 7 )

### 3級基準点 愛西3-06

	°	′	″			m	
B	35	9	31.5298	✓	X	-93 239.714	✓
L	136	43	43.8591	✓	Y	-39 886.299	✓
N	0	15	7.62	✓	H	-1.631	✓
					ジ'木'高	37.317	✓
					柱石長	0.010	✓
					縮尺係数	0.999920	✓

視準点の名称	平均方向角	距 離	備 考
③愛西3-03	°   '   '' 356   0   12.4 ✓	m 180.776 ✓	
埋標形式	地上	<del>地下</del> <del>屋上</del>	標識番号
			<del>石</del> <del>金属</del> 標
愛西3-06 ✓			


GNSS測量による

平成26年4月1日付 標高改定対応済

### 3 級 登 記 基 準 点 の 記

点 名	愛西 3-0 6		
所在地	愛西市稲葉町米野 18-11 付近	管理者	公益社団法人 愛知県公共嘱託 登記土地家屋調査士協会
	座 標 値	地 目	公 道
X	-93239. 714 ✓	標識の種類	金属標
Y	-39886. 299 ✓		
H	-1. 631 ✓		
		備考	G N S S 測量により観測 「平成 26 年 4 月 1 日付標高改定対応済」
縮尺係数	0. 999920 ✓		

#### 要 図

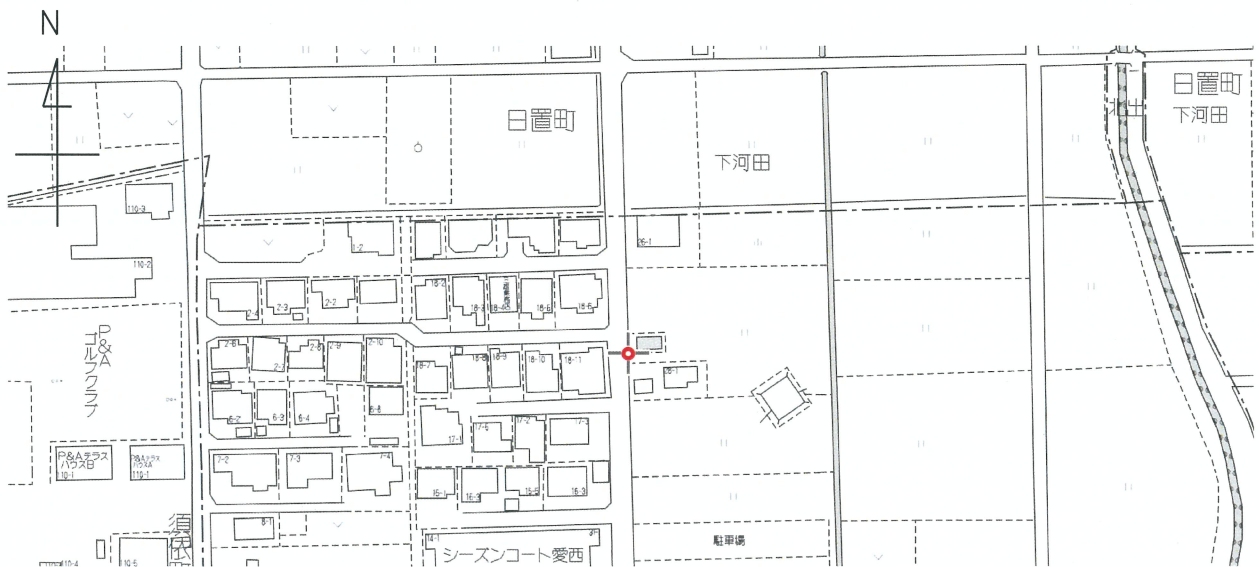

遠 景

近 景

地上写真

