

## 登記基準点成果表

( AREA = 7 ) ✓

### 2級基準点 清須205

	°	′	″			m
B	35	14	33.5907	✓	X	-83 969.347
L	136	50	8.6967	✓	Y	-30 116.451
N	0	11	27.44	✓	H	5.211
					ジバト高	37.806
					柱石長	0.010
					縮尺係数	0.999911


視準点の名称	平均方向角	距 離	備 考
	° ′ ″	m	
埋標形式	地上 <del>地下</del> <del>屋上</del>	標識番号	標石 <del>金属標</del> 205

GNSS測量による  
平成26年4月1日付標高改定対応済

## 2 級 登 記 基 準 点 の 記

点 名	清須 205		
所在地	清須市春日須ヶ田 地内	管理者	公益社団法人 愛知県公共嘱託 登記土地家屋調査士協会
	座 標 値	地 目	公 道
X	-83969.347 ✓	標識の種類	金属標
Y	-30116.451 ✓		
H	5.211 ✓		
		備考	G N S S 測量により観測 「平成 26 年 4 月 1 日付 標高改定対応済」
縮尺係数	0.999911 ✓		

### 要 図

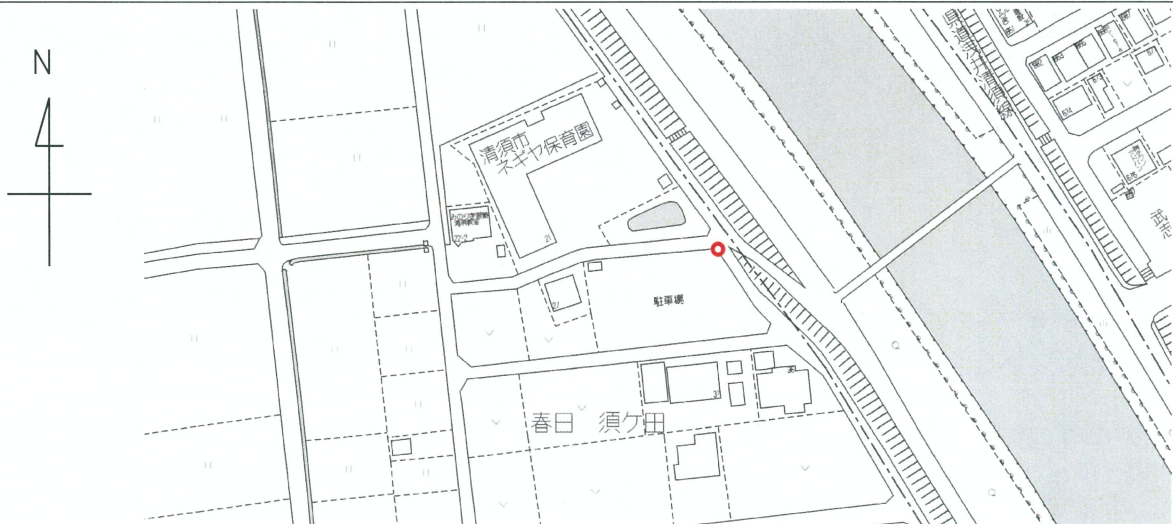

### 遠 景

### 近 景

地上写真

