

## 登記基準点成果表

( AREA = 7 ) ✓

### 3級基準点 302

	°	′	″				m	
B	35	14	56.0562	✓	X	-83	278.749	✓
L	136	50	28.8201	✓	Y	-29	605.456	✓
N	0	11	15.93	✓	H		5.792	✓
					柱石長			
					縮尺係数		0.999911 ✓	


視準点の名称	平均方向角	距離	備考
③301	° ′ ″ 352 18 19.4 ✓	m 180.748 ✓	
埋標形式	地上 <del>地下</del>	標識番号	<del>標石</del> <del>金属標</del>

GNSS測量による  
 平成26年4月1日付 標高改定対応済。

### 3 級 登 記 基 準 点 の 記

点 名	清須 3 0 2		
所在地	清須市春日宮重町 地内	管理者	公益社団法人 愛知県公共嘱託 登記土地家屋調査士協会
	座 標 値	地 目	公 道
X	-83278. 749 ✓	標識の種類	金属標
Y	-29605. 456 ✓		
H	5. 792 ✓		
		備考	G N S S 測量により観測 「平成 26 年 4 月 1 日付 標高改定対応済」
縮尺係数	0. 999911 ✓		

#### 要 図

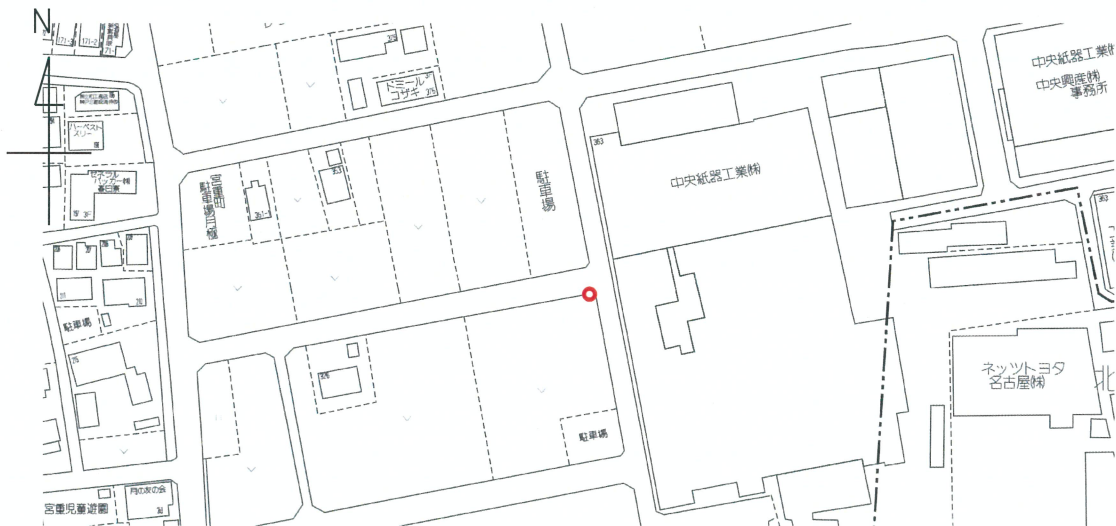

遠 景

近 景

地上写真

