

## 登記基準点成果表

( AREA = 7 ) ✓

### 3級基準点 303

	°	'	"		m
B	35	14	53.1718	X	-83 366.176 ✓
L	136	50	11.3547	Y	-30 047.249 ✓
N	0	11	25.99	H	6.398 ✓
				柱石長	
				縮尺係数	0.999911 ✓

視準点の名称		平均方向角		距離		備考
③宮重町		°	'	"	m	
		7	15	28.9	127.436	✓
③304		182	43	37.4	190.965	✓
埋標形式	地上	<del>地下</del>	<del>屋上</del>	標識番号	<del>石</del> 金属標	


GNSS測量による

平成26年4月1日付 標高改定対応済。

### 3 級 登 記 基 準 点 の 記

点 名	清須 3 0 3		
所在地	清須市春日落合 地内	管理者	公益社団法人 愛知県公共嘱託 登記士地家屋調査士協会
	座 標 値	地 目	公 道
	令和 4 年 3 月 11 日観測		
X	-83366. 176 <sup>↗</sup>	標識の種類	金属標
Y	-30047. 249 <sup>↗</sup>	備考	GNSS測量により観測 「平成 26 年 4 月 1 日付 標高改定対応済」
H	6. 398 <sup>↗</sup>		
縮尺係数	0. 999911 <sup>↗</sup>		

#### 要 図

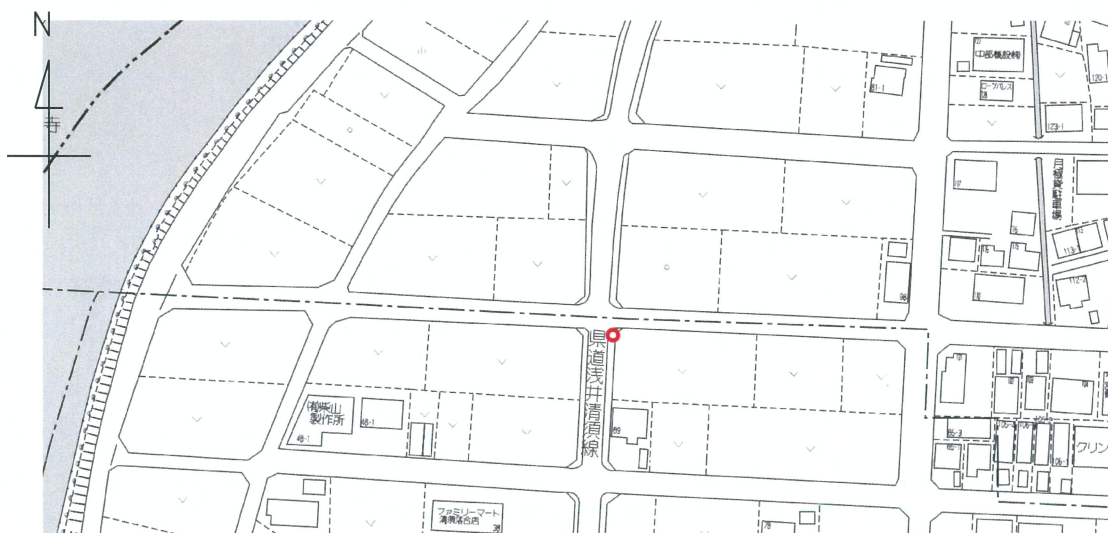

遠 景

近 景

地上写真

