

## 登記基準点成果表

( AREA = 7 ) ✓

### 3級基準点 320

	°	′	″		m		
B	35	13	58.4022	✓	X	-85 057.090	✓
L	136	50	49.8164	✓	Y	-29 080.418	✓
N	0	11	3.55	✓	H	4.203	✓
					柱石長		
					縮尺係数	0.999910	✓


視準点の名称	平均方向角	距離	備考
③317	° ′ ″ 352 51 12.5 ✓	m 206.378 ✓	
埋標形式	地上	<del>地下</del>	<del>屋上</del>
		標識番号	<del>標石</del> 金属標

GNSS測量による  
 平成26年4月1日付 標高改定対応済。

### 3 級 登 記 基 準 点 の 記

点 名	清須 3 2 0		
所在地	清須市春日富士塚 地内	管理者	公益社団法人 愛知県公共嘱託 登記土地家屋調査士協会
	座 標 値	地 目	公 道
	令和 4 年 3 月 11 日観測		
X	-85057. 090 ✓	標識の種類	金属標
Y	-29080. 418 ✓	備考	GNSS 測量により観測 「平成 26 年 4 月 1 日付 標高改定対応済」
H	4. 203 ✓		
縮尺係数	0. 999910 ✓		

#### 要 図

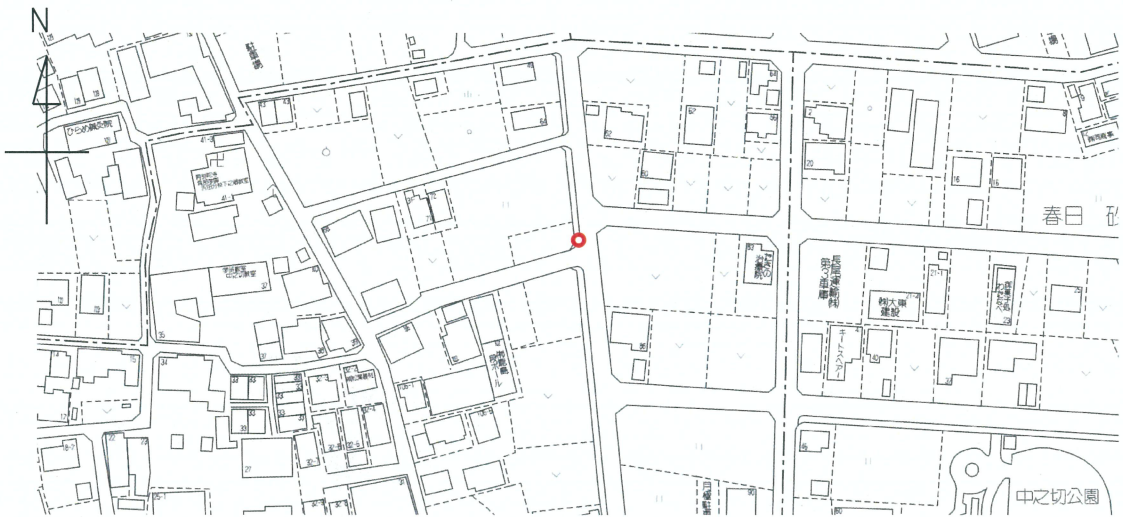

遠 景

近 景

地  
上  
写  
真

