

# 1 級 登 記 基 準 点 成 果 表

( AREA = 7 )

## 1 級基準点 101

	° ' "		m
B	35 5 48.5002	X	-100 135.897
L	136 47 32.4716	Y	-34 126.768
N	0 12 54.78	H	-1.164
		ジバ高	37.482
		柱石長	0.012
		縮尺係数	0.999914

視準点の名称		平均方向角		距 離		備 考
		° ' "		m		
埋標型式	地 上	<del>地 下</del>	<del>量 土</del>	標識番号	<del>石</del> 金属標	101


GNSS測量による

「平成26年4月1日付標高改定確認済」

# 1 級 登 記 基 準 点 の 記

点 名	1 0 1		
所在地	海部郡飛島村大字服岡五丁目 地内	管理者	公益社団法人 愛知県公共嘱託 登記土地家屋調査士協会
座 標 値		地 目	公衆用道路
X	-100135. 897	標識の種類	金属標
Y	-34126. 768		
H	-1. 164		
		備考	G N S S 測量により観測 「平成 26 年 4 月 1 日付標高改定確認済」
縮尺係数	0. 999914		

## 要 図

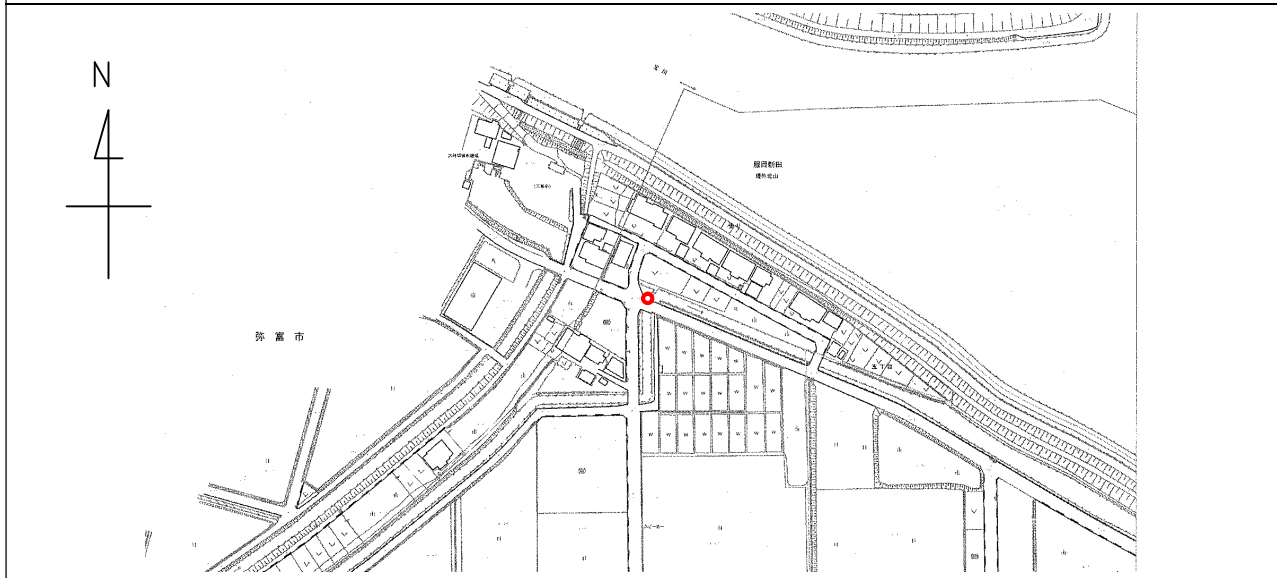

遠 景

近 景

地上写真

