

# 1 級 登 記 基 準 点 成 果 表

( AREA = 7 )

## 1 級基準点 109

	° ' "		m
B	35 5	30.9626	X -100 678.962
L	136 48	0.6617	Y -33 414.823
N	0 12	38.48	H -0.821
			ジバ高 37.508
			柱石長 0.012
			縮尺係数 0.999914

視準点の名称		平均方向角		距 離		備 考
		° ' "		m		
埋標型式	地 上	<del>地 下</del>	<del>屋 上</del>	標識番号	<del>標 石</del> 金属標	109


GNSS測量による

「平成26年4月1日付標高改定確認済」

# 1 級 登 記 基 準 点 の 記

点 名	109		
所在地	海部郡飛島村大字三福一丁目 地内	管理者	公益社団法人 愛知県公共嘱託 登記土地家屋調査士協会
座 標 値		地 目	公衆用道路
X	-100678.962	標識の種類	金属標
Y	-33414.823		
H	-0.821		
		備考	GNSS測量により観測 「平成26年4月1日付標高改定確認済」
縮尺係数			

## 要 図

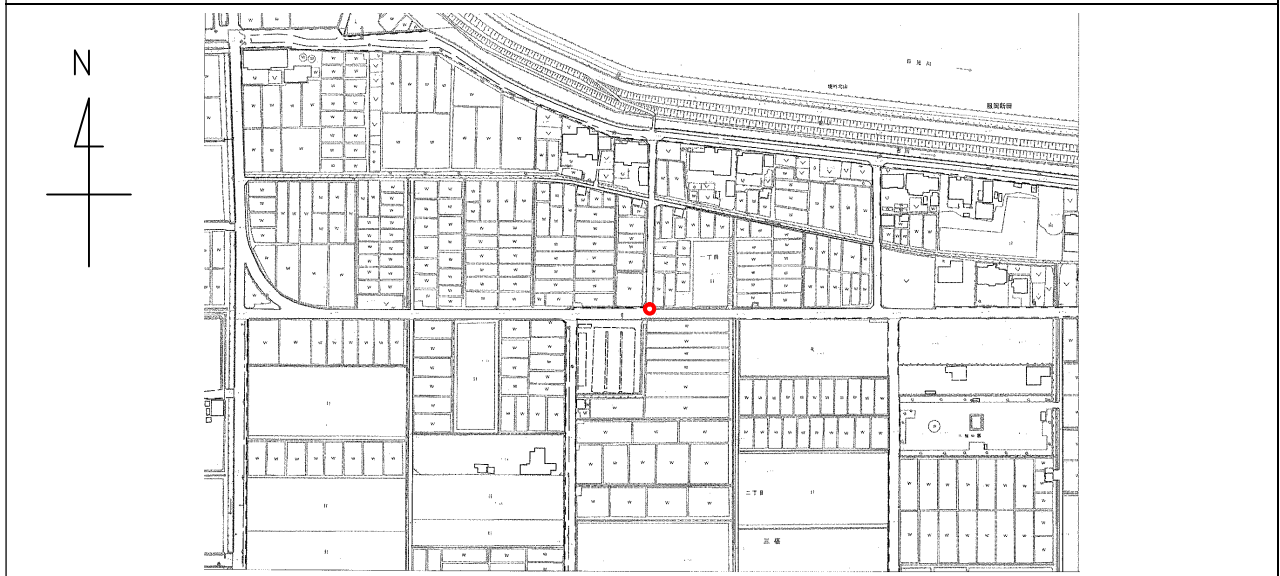

遠 景

近 景

地  
上  
写  
真

