

## 2 級 登 記 基 準 点 成 果 表

( AREA = 7 )

### 2 級 基 準 点 207

	° ' "				m
B	35	5	40.5798	X	-100 381.551
L	136	47	49.2940	Y	-33 701.636
N	0	12	45.07	H	-0.955
				ジバ高	37.497
				柱石長	0.012
				縮尺係数	0.999914


視準点の名称	平均方向角 ° ' "	距 離 m	備 考
埋標型式	地 上	<del>地 下</del>	<del>屋 上</del>
		標識番号	<del>標 石</del> 金属標
			207

GNSS測量による  
「平成26年4月1日付標高改定確認済」

## 2 級 登 記 基 準 点 の 記

点 名	207		
所在地	海部郡飛島村大字服岡六丁目 地内	管理者	公益社団法人 愛知県公共嘱託 登記土地家屋調査士協会
	座 標 値	地 目	公衆用道路 平成26年4月26日観測
X	-100381.551	標識の種類	金属標
Y	-33701.636	備考	GNSS測量により観測 「平成26年4月1日付標高改定確認済」
H	-0.955		
縮尺係数	0.999914		

### 要 図

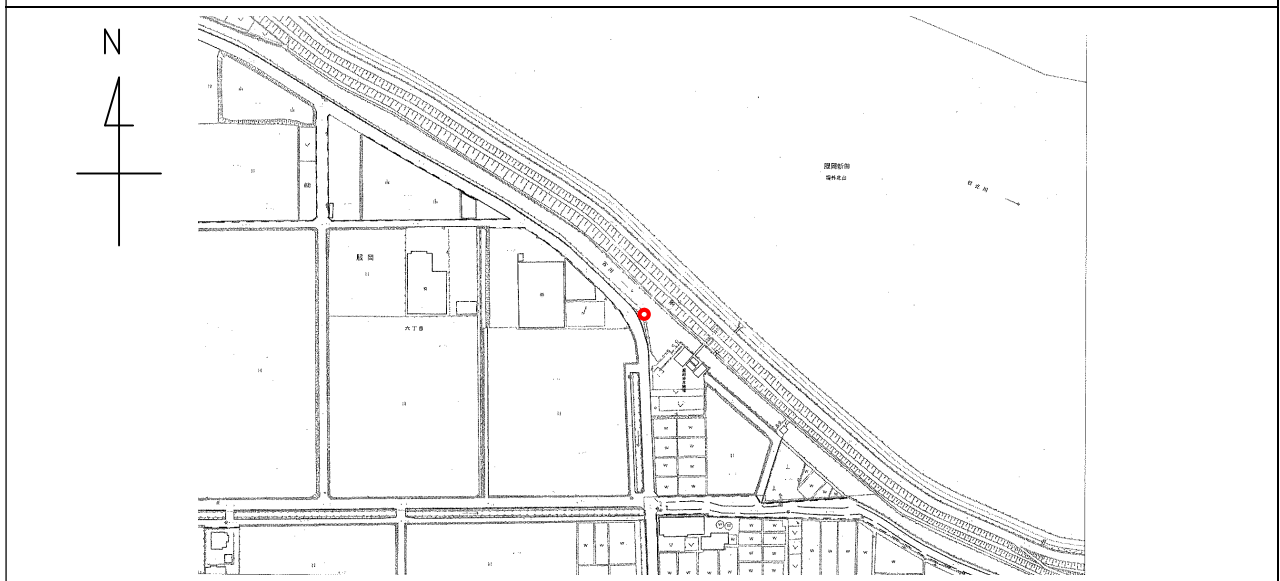

	遠 景	近 景
地上 写 真		