

## 2 級 登 記 基 準 点 成 果 表

( AREA = 7 )

### 2 級 基 準 点 209

	° ' "				m
B	35	5	7.9127	X	-101 385.964
L	136	47	26.0386	Y	-34 294.406
N	0	12	58.26	H	-1.118
				ジバ高	37.476
				柱石長	0.012
				縮尺係数	0.999914

視準点の名称	平均方向角	距 離	備 考
	° ' "	m	
埋標型式	地 上	<del>地 下</del> <del>屋 上</del>	標識番号
			<del>標 石</del> <del>金 属 標</del>


209

GNSS測量による  
「平成26年4月1日付標高改定確認済」

## 2 級 登 記 基 準 点 の 記

点 名	209		
所在地	海部郡飛島村大字渚二丁目 地内	管理者	公益社団法人 愛知県公共嘱託 登記士地家屋調査士協会
座 標 値		地 目	公衆用道路
X	-101385.964	標識の種類	金属標
Y	-34294.406		
H	-1.118		
縮尺係数		0.999914	
		備考	
G N S S 測 量 に よ り 観 測 「平成 26 年 4 月 1 日付標高改定確認済」			

### 要 図

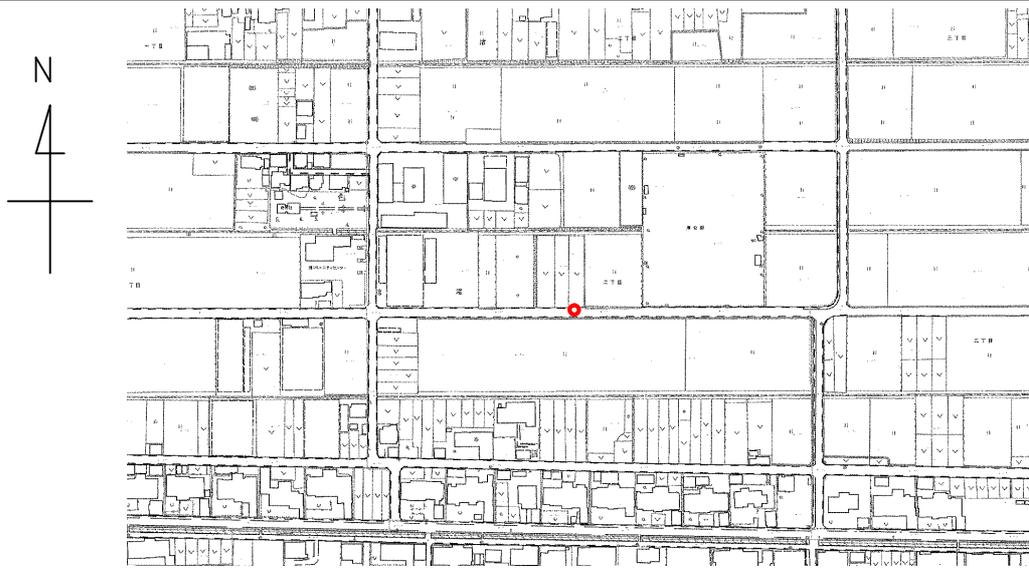

遠 景

近 景

地  
上  
写  
真

