

## 2 級 登 記 基 準 点 成 果 表

( AREA = 7 )

### 2 級 基 準 点 211

	° ' "				m
B	35	4	55.5379	X	-101 768.507
L	136	47	38.8774	Y	-33 970.635
N	0	12	50.82	H	-0.879
				シ 柱 高	37.488
				柱 石 長	0.012
				縮 尺 係 数	0.999914

視準点の名称	平均方向角	距 離	備 考
②212	° ' " 90 6 41.3	m 511.476	
埋標型式	地 上 <del>地 下</del> <del>屋 上</del>	標識番号	<del>標 石</del> 金属標 211


GNSS測量による

「平成26年4月1日付標高改定確認済」

## 2 級 登 記 基 準 点 の 記

点 名	2 1 1		
所在地	海部郡飛島村大字松之郷四丁目 地内	管理者	公益社団法人 愛知県公共嘱託 登記士地家屋調査士協会
	座 標 値	地 目	公衆用道路 平成26年4月26日観測
X	-101768.507	標識の種類	金属標
Y	-33970.635	備考	GNSS測量により観測 「平成26年4月1日付標高改定確認済」
H	-0.879		
縮尺係数	0.999914		

### 要 図

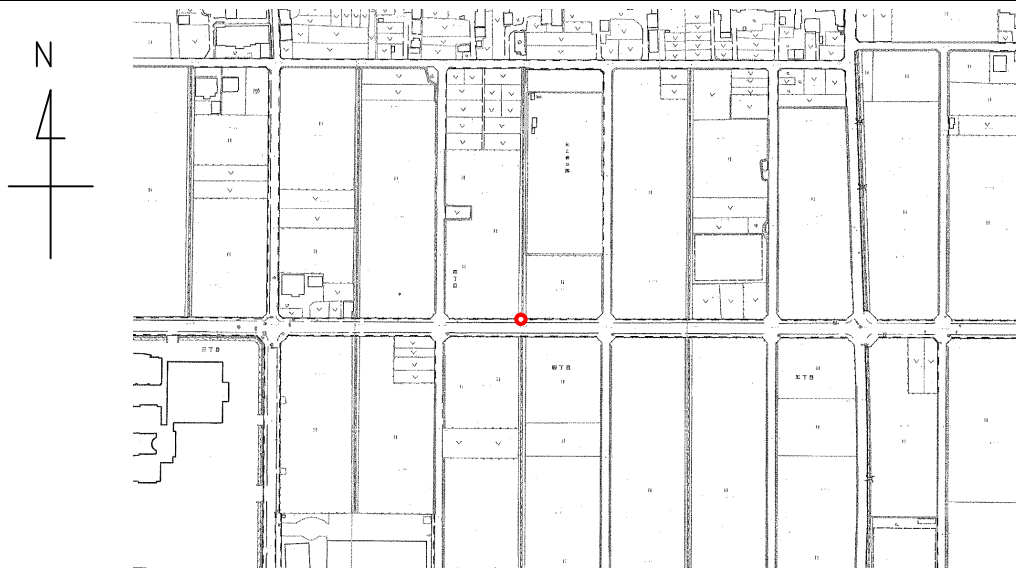

遠 景

近 景

地  
上  
写  
真

