

## 2 級 登 記 基 準 点 成 果 表

( AREA = 7 ) ✓

### 2 級 基 準 点 216

	° ' "				m		
B	35	3	59.4713	✓	X	-103 503.896	✓
L	136	49	3.2296	✓	Y	-31 840.034	✓
N	0	12	2.05	✓	H	-0.166	✓
					ジバ高	37.577	✓
					柱石長	0.012	✓
					縮尺係数	0.999912	✓

視準点の名称	平均方向角	距 離	備 考
②215	° ' " 276 1 15.7	m 492.493	
埋標型式	地 上	<del>地 下</del>	<del>量 土</del>
		標識番号	<del>標 石</del> 金属標
			216 ✓


GNSS測量による

「平成26年4月1日付標高改定確認済」

## 2 級 登 記 基 準 点 の 記

点 名	2 1 6		
所在地	海部郡飛島村大字新政成字亥之切 地内	管理者	公益社団法人 愛知県公共嘱託 登記土地家屋調査士協会
	座 標 値	地 目	公衆用道路 平成26年4月26日観測
X	-103503.896	標識の種類	金属標
Y	-31840.034	備考	GNSS測量により観測 「平成26年4月1日付標高改定確認済」
H	-0.166		
縮尺係数	0.999912		

### 要 図

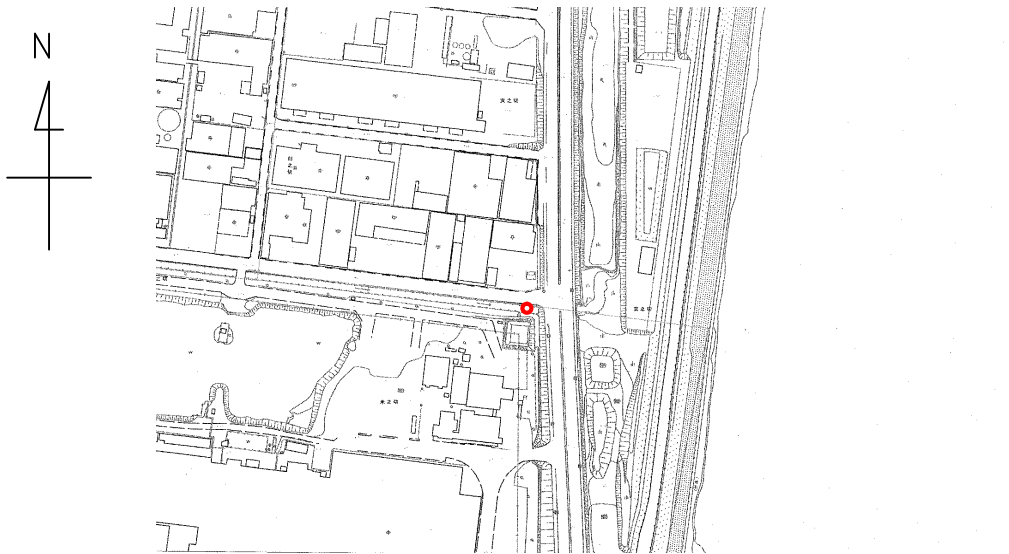

遠 景

近 景

地上写真

