

### 3 級 登 記 基 準 点 成 果 表

( AREA = 7 ) //

#### 3 級 基 準 点 304

	° ' "				m
B	35	5	32.5405 //	X	-100 626.404 //
L	136	47	19.0573 //	Y	-34 468.358 //
N	0	13	2.41 //	H	-1.598 //
				シオト高	37.470 //
				柱石長	0.010 //
				縮尺係数	0.999915 //

視準点の名称	平均方向角	距 離	備 考
②208	° ' "	m	
	355 55 8.5	176.200	
埋標型式	地 上 <del>地 下</del> <del>暈 土</del>	標識番号	標 <del>石</del> <del>金属</del> 304 //


GNSS測量による

「平成26年4月1日付標高改定確認済」

### 3 級 登 記 基 準 点 の 記

点 名	304		
所在地	海部郡飛島村大字服岡七丁目 地内	管理者	公益社団法人愛知県公共嘱託登記土地家屋調査士協会
	座 標 値	地 目	公 道
X	-100626.404	標識の種類	金属標
Y	-34468.358	備考	GNSS測量により観測 「平成26年4月1日付標高改定確認済」
H	-1.598		
縮尺係数	0.999915		

#### 要 図

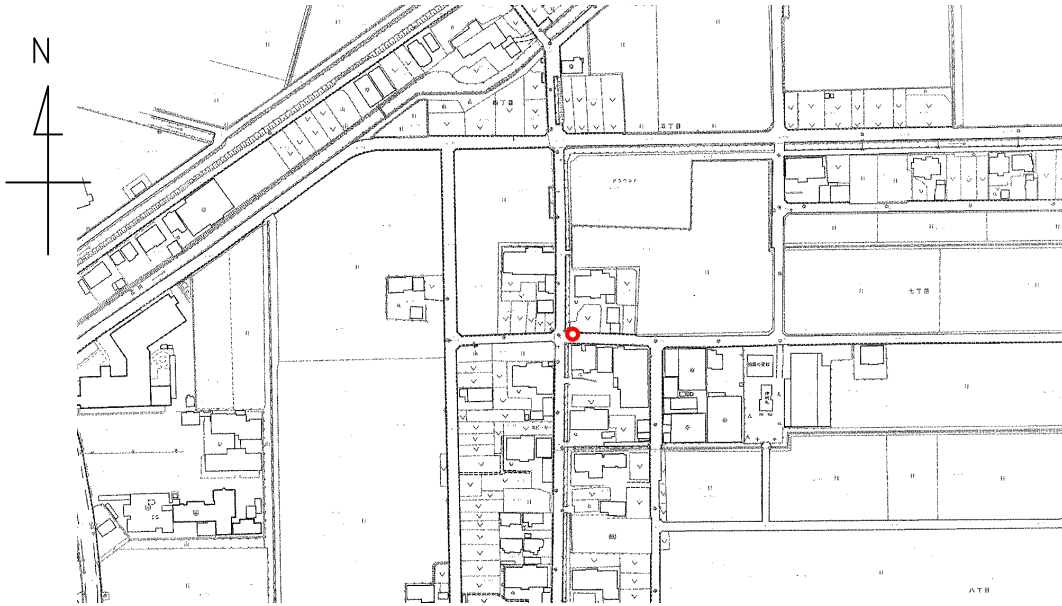

遠 景

近 景

地上写真

