

### 3 級 登 記 基 準 点 成 果 表

( AREA = 7 ) ≒

#### 3 級 基 準 点 316

B	35	5	3.6657 ≒	X	-101 511.691 ≒
L	136	46	33.2461 ≒	Y	-35 632.103 ≒
N	0	13	28.59 ≒	H	-1.403 ≒
				シオト高	37.427 ≒
				柱石長	0.010 ≒
				縮尺係数	0.999916 ≒

視準点の名称		平均方向角		距 離		備 考
②205		88 55 8.9		444.991		
埋標型式	地 上	<del>地 下</del>	<del>屋 上</del>	標識番号	<del>標石</del> 金属標	316 ≒


GNSS測量による

「平成26年4月1日付標高改定確認済」

### 3 級 登 記 基 準 点 の 記

点 名	3 1 6		
所在地	海部郡飛島村大字服岡一丁目 地内	管理者	公益社団法人愛知県公共嘱託登記土地家屋調査士協会
	座 標 値	地 目	公 道
X	-101511.691	標識の種類	金属標
Y	-35632.103	備考	GNSS測量により観測 「平成26年4月1日付標高改定確認済」
H	-1.403		
縮尺係数	0.999916		

#### 要 図

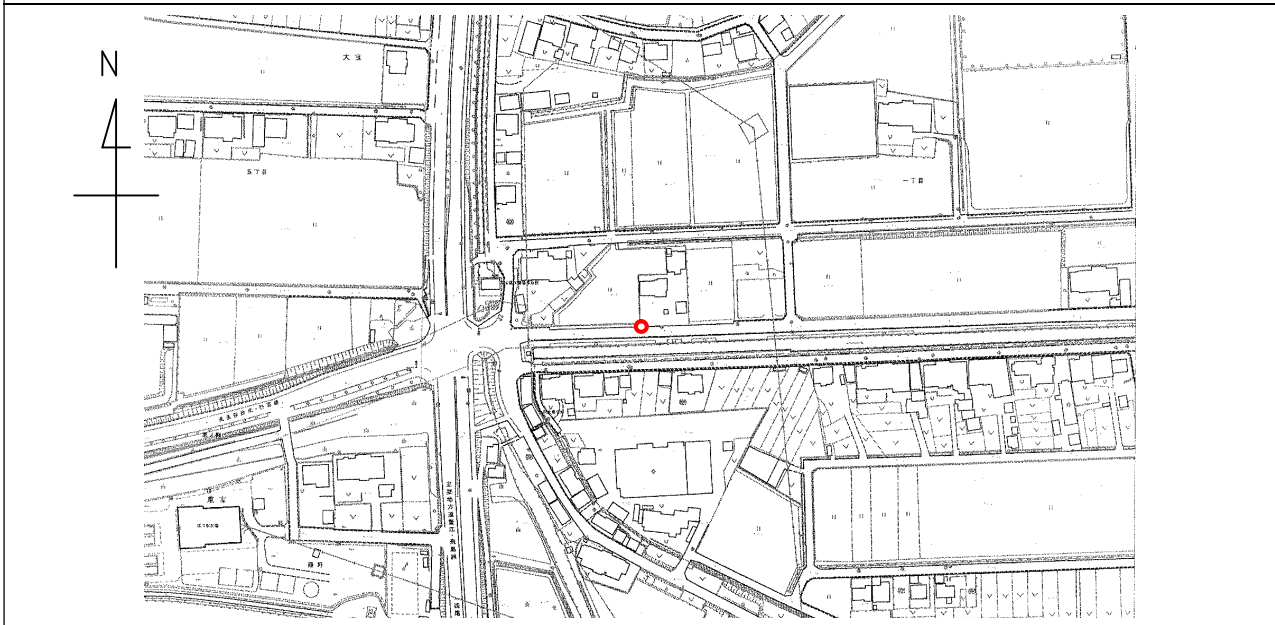

遠 景

近 景

地上写真

