

### 3 級 登 記 基 準 点 成 果 表

( AREA = 7 ) ✓

#### 3 級基準点 319

	・	′	″				m	
B	35	4	50.3278	✓	X	-101	925.450	✓
L	136	47	1.3368	✓	Y	-34	922.160	✓
N	0	13	12.37	✓	H		-0.898	✓
					シオト高		37.454	✓
					柱石長		0.010	✓
					縮尺係数		0.999915	✓

視準点の名称		平均方向角		距 離		備 考	
①105		269 7 15.5		253.238			
埋標型式	地 上	<del>地 下</del>	<del>屋 上</del>	標識番号	<del>標 有</del> 金属標	319 ✓	


GNSS測量による

「平成26年4月1日付標高改定確認済」

### 3 級 登 記 基 準 点 の 記

点 名	3 1 9		
所在地	海部郡飛島村元起二丁目 地内	管理者	公益社団法人愛知県公共嘱託登記士地家屋調査士協会
	座 標 値	地 目	公 道
X	-101925.450	標識の種類	金属標
Y	-34922.160		
H	-0.898		
		備考	G N S S 測量により観測 「平成 26 年 4 月 1 日付標高改定確認済」
縮尺係数	0.999915		

#### 要 図

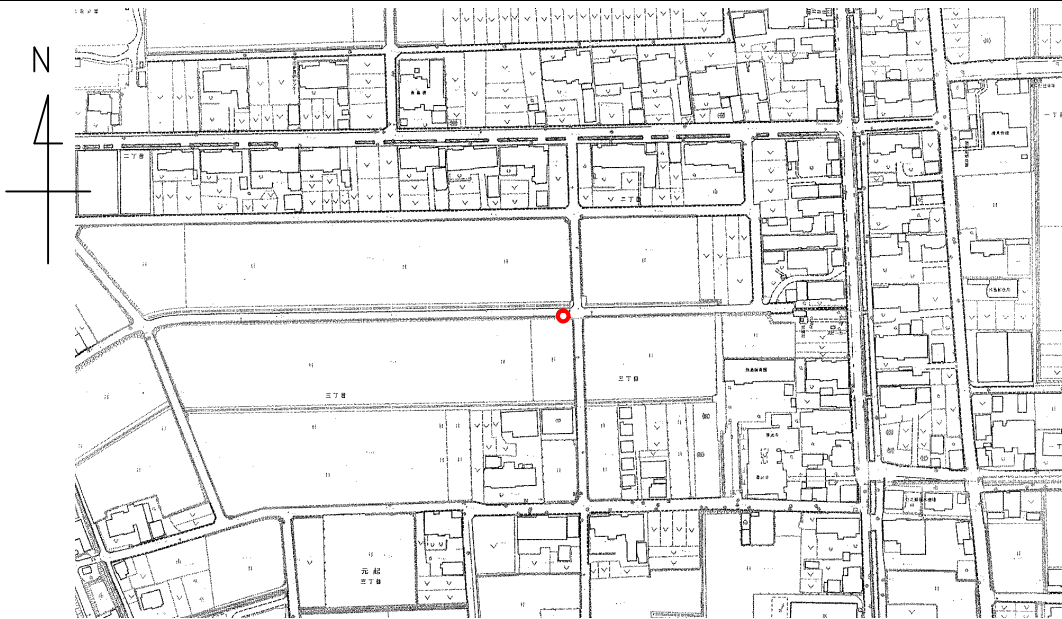

遠 景

近 景

地  
上  
写  
真

