

### 3 級 登 記 基 準 点 成 果 表

( AREA = 7 )

#### 3 級基準点 329

	°	'	"		m
B	35	4	0.4013	X	-103 474.577
L	136	48	55.8131	Y	-32 027.831
N	0	12	6.32	H	-1.061
				ジオイド高	37.569
				柱石長	0.010
				縮尺係数	0.999913

視準点の名称		平均方向角		距 離		備 考
		°	'	"	m	
②216		98	52	23.8	190.088	
②215		274	13	50.3	302.786	
埋標型式	地 上	<del>地 下</del>	<del>昼 土</del>	標識番号	<del>標 石</del> 金属標	329


GNSS測量による

「平成26年4月1日付標高改定確認済」

### 3 級 登 記 基 準 点 の 記

点 名	3 2 9		
所在地	海部郡飛島村大字新政成字未之切 地内	管理者	公益社団法人愛知県公共嘱託登記士地家屋調査士協会
	座 標 値	地 目	公 道
X	-103474. 577	標識の種類	金属標
Y	-32027. 831	備考	GNSS測量により観測 「平成26年4月1日付標高改定確認済」
H	-1. 061		
縮尺係数	0. 999913		

#### 要 図

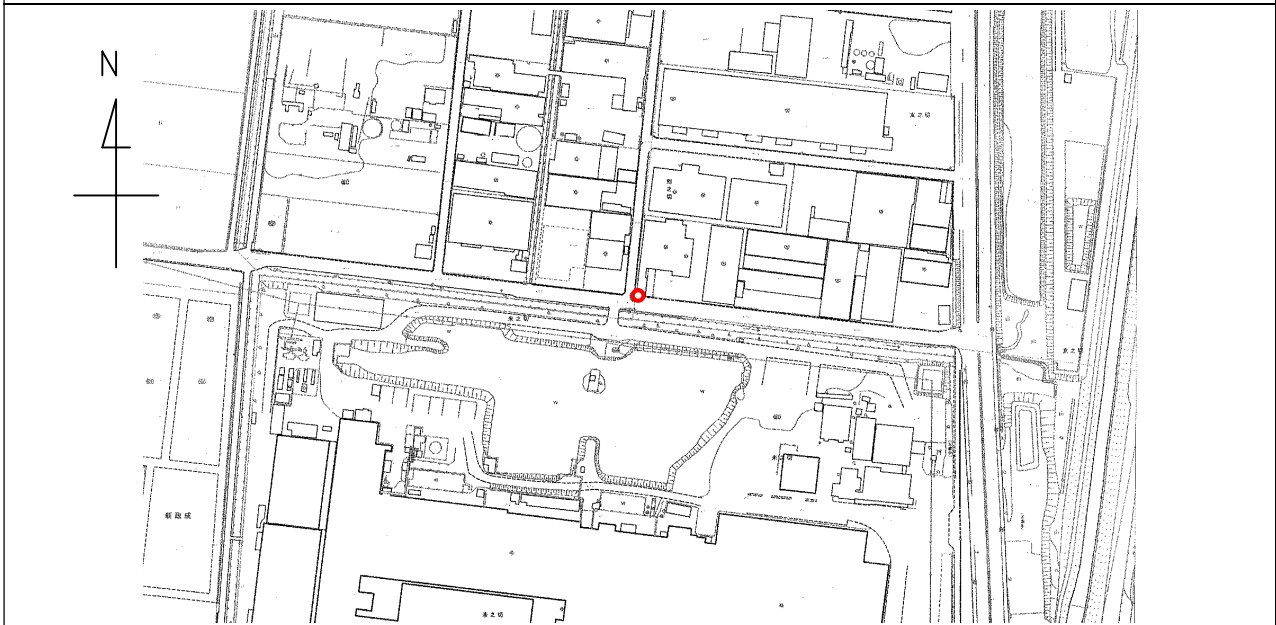

遠 景

近 景

地  
上  
写  
真

