

## 基準点成果表

( AREA = 7 ) ✓

### 2級基準点 弥214

	°	′	″			m
B	35	3	23.5350	✓	X	-104 602.140
L	136	47	24.4177	✓	Y	-34 347.607
N	0	12	58.63	✓	H	-0.811
					シオト高	37.483
					柱石長	0.012
					縮尺係数	0.999915

視準点の名称	平均方向角	距 離	備 考
②弥215	° ′ ″ 261 57 12.1	m 472.175	
埋標型式	地 上	<del>地 下</del> <del>屋 上</del>	標識番号
			<del>石</del> <del>金属標</del>
弥214 ✓			


GNSS測量による

平成26年4月1日付 標高改定対応済

## 2 級 登 記 基 準 点 の 記

点 名	弥 2 1 4		
所在地	弥富市東末広四丁目 地内	管理者	公益社団法人愛知県公共嘱託登記土地家屋調査士協会
	座 標 値	地 目	公 道
X	-104602.140	標識の種類	金属標
Y	-34347.607	備考	GNSS測量により観測 「平成26年4月1日付標高改定確認済」
H	-0.811		
縮尺係数	0.999915		

### 要 図

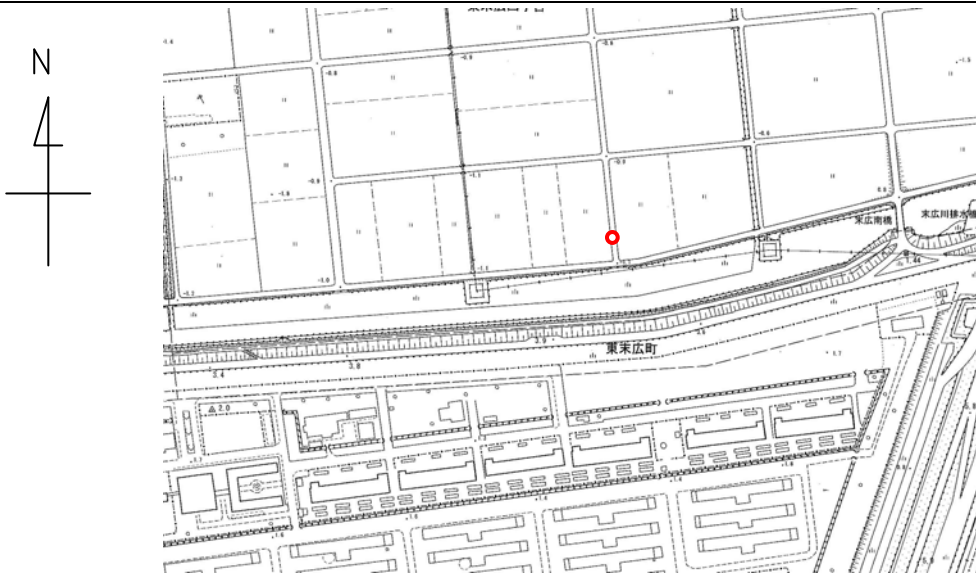

遠 景

近 景

地上写真

