

### 3 級 登 記 基 準 点

( AREA = 7 ) ✓

#### 3 級基準点 弥302

	°	'	"		m		
B	35	4	46.2510	✓	X	-102 040.154	✓
L	136	45	13.3467	✓	Y	-37 658.135	✓
N	0	14	14.41	✓	H	-1.075	✓
					ジオド高	37.366	✓
					柱石長	0.010	✓
					縮尺係数	0.999917	✓


視準点の名称		平均方向角		距 離	備 考	
③弥301		°	'	"	m	
		280	22	6.5	250.536	✓
埋標形式	地 上	<del>地 下</del>	<del>屋 上</del>	標識番号	<del>標石</del> 金属標	弥302

GNSS測量による  
平成26年4月1日付 標高改定対応済

### 3 級 登 記 基 準 点 の 記

点 名	弥 3 0 2		
所在地	弥富市間崎1丁目 30 付近	管理者	公益社団法人 愛知県公共嘱託 登記土地家屋調査士協会
座 標 値		地 目	公 道
X	-102040.154 ✓	標識の種類	金属標
Y	-37658.135 ✓		
H	-1.075 ✓		
縮尺係数		0.999917 ✓	備考 GNSS測量により観測 「平成26年4月1日付 標高改定対応済」

#### 要 図

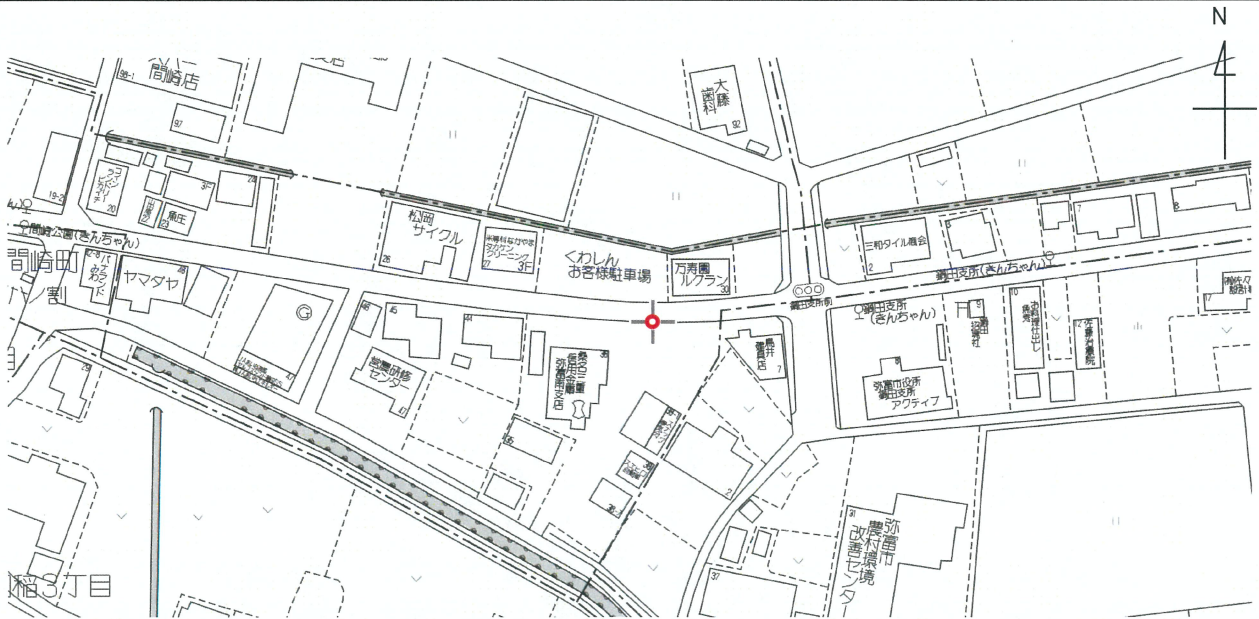

遠 景

近 景

地上写真

