

### 3 級 登 記 基 準 点

( AREA = 7 ) ✓

### 3 級基準点 弥316

	°	'	"		m
B	35	4	14.7457	X	-103 020.708 ✓
L	136	46	49.2479	Y	-35 232.629 ✓
N	0	13	19.12	H	-0.817 ✓
				ジoid高	37.445 ✓
				柱石長	0.010 ✓
				縮尺係数	0.999915 ✓

視準点の名称		平均方向角		距 離		備 考
③弥319		°	'	"	m	
		177	4	26.7	185.756	
埋標形式	地 上	<del>地 下</del>	<del>屋 上</del>	標識番号	<del>標 石</del> 金属標	弥316


GNSS測量による

平成26年4月1日付 標高改定対応済

### 3 級 登 記 基 準 点 の 記

点 名	弥 3 1 6		
所在地	弥富市操出 2 丁目 45 付近	管理者	公益社団法人 愛知県公共嘱託 登記土地家屋調査士協会
座 標 値		地 目	公 道
X	-103020. 708 ✓	標識の種類	金属標
Y	-35232. 629 ✓		
H	-0. 817 ✓		
縮尺係数		備考	
0. 999915 ✓		GNSS 測量により観測 「平成 26 年 4 月 1 日付 標高改定対応済」	

#### 要 図

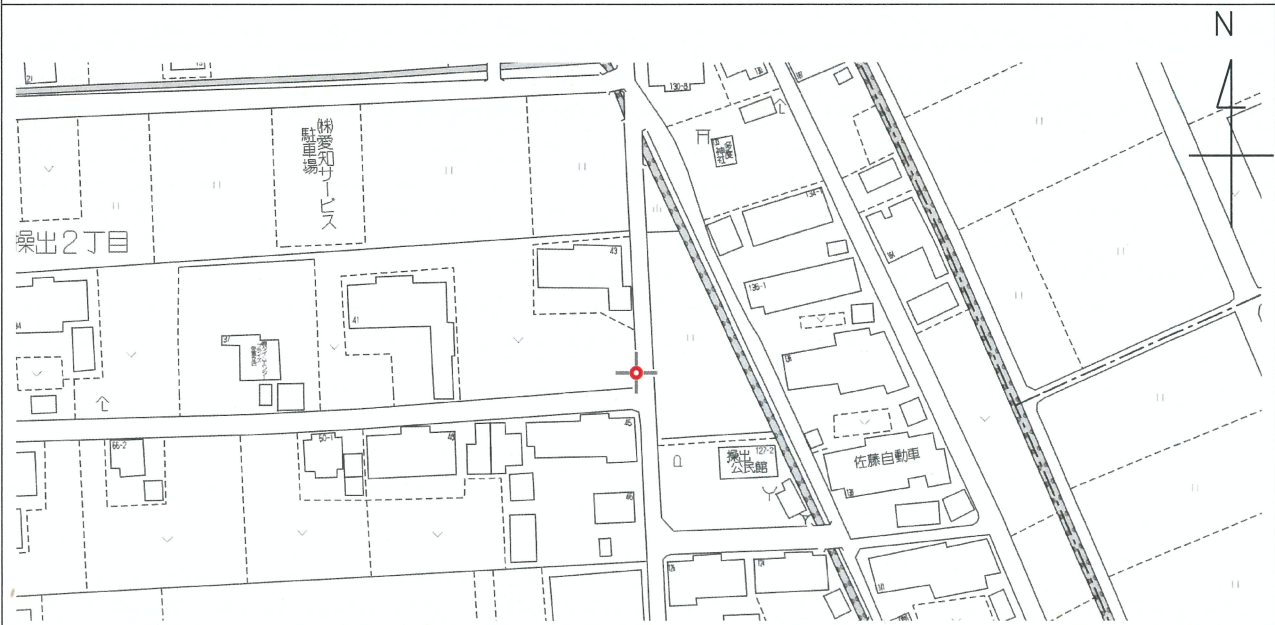

遠 景

近 景

地  
上  
写  
真

