

3 級 登 記 基 準 点

( AREA = 7 ) ✓

3 級基準点 弥320

		°	'	"		m
B	35	4	10.2166	✓	X	-103 149.943 ✓
L	136	45	7.7233	✓	Y	-37 805.197 ✓
N	0	14	17.43	✓	H	1.162 ✓
					ジオイド高	37.364 ✓
					柱石長	0.010 ✓
					縮尺係数	0.999918 ✓


視準点の名称		平均方向角		距　　離		備　　考
②弥207		° ′ ″ 169 58 47.9 ✓		m 99.149 ✓		
埋標形式	地　　上	<del>地下</del>	<del>屋上</del>	標識番号	<del>石</del> 金属標	弥320

GNSS測量による  
平成26年4月1日付 標高改定対応済

### 3 級 登 記 基 準 点 の 記

点 名	弥 3 2 0			
所在地	弥富市栄南町 7-2 付近		管理者	公益社団法人 愛知県公共嘱託 登記土地家屋調査士協会
座 標 値		地 目	公 道	平成 29 年 5 月 24 日観測
X	-103149. 943 ✓	標識の種類	金属標	
Y	-37805. 197 ✓	備考	GNSS測量により観測 「平成 26 年 4 月 1 日付 標高改定対応済」	
H	1. 162 ✓			
縮尺係数	0. 999918 ✓			

#### 要 図

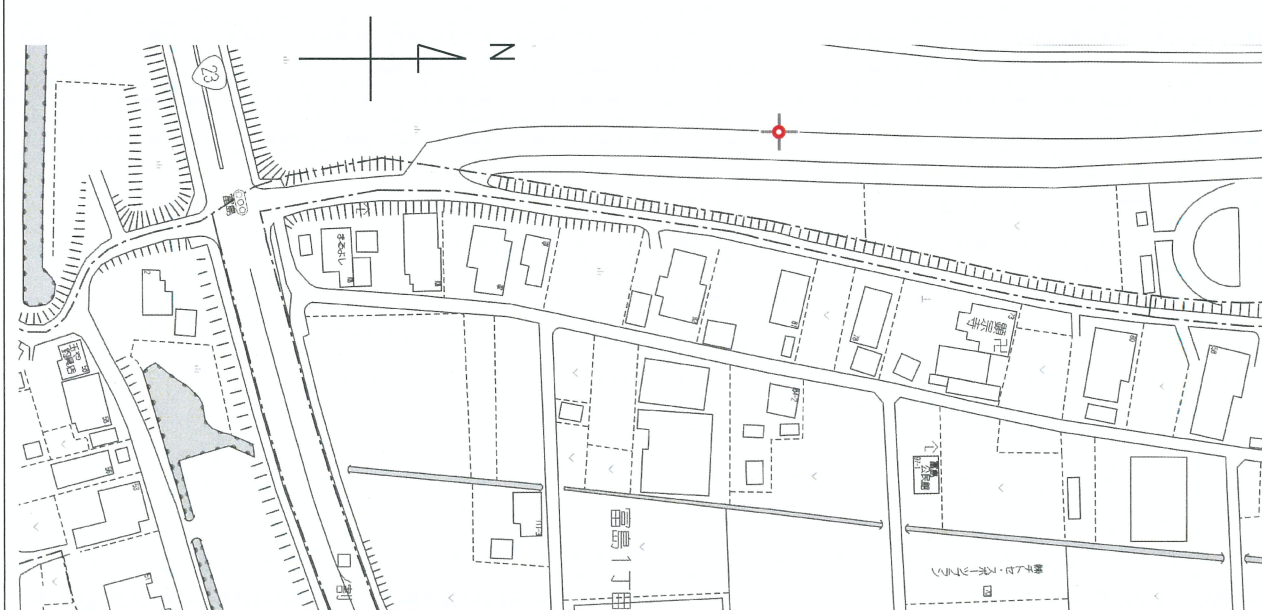

遠 景

近 景

地上写真

