

### 3 級 登 記 基 準 点

( AREA = 7 ) ✓

#### 3 級 基 準 点 弥 321

	°	'	"		m
B	35	4	5.4822	X	-103 296.826 ✓
L	136	45	17.2226	Y	-37 565.144 ✓
N	0	14	11.94	H	-1.266 ✓
				ジバド高	37.371 ✓
				柱石長	0.010 ✓
				縮尺係数	0.999917 ✓

視準点の名称		平均方向角		距 離		備 考
②弥210		177 30 28.9 ✓		388.430 ✓		
埋標形式	地 上	<del>地 下</del>	<del>屋 上</del>	標識番号	<del>標 石</del> 金属標	弥321


GNSS測量による

平成26年4月1日付 標高改定対応済

### 3 級 登 記 基 準 点 の 記

点 名	弥 3 2 1		
所在地	弥富市富島 2 丁目 45 付近	管理者	公益社団法人 愛知県公共嘱託 登記土地家屋調査士協会
座 標 値		地 目	公 道
X	-103296. 826 ✓	標識の種類	金属標
Y	-37565. 144 ✓		
H	-1. 266 ✓		
縮尺係数	0. 999917 ✓	備考 GNSS 測量により観測 「平成 26 年 4 月 1 日付 標高改定対応済」	

#### 要 図

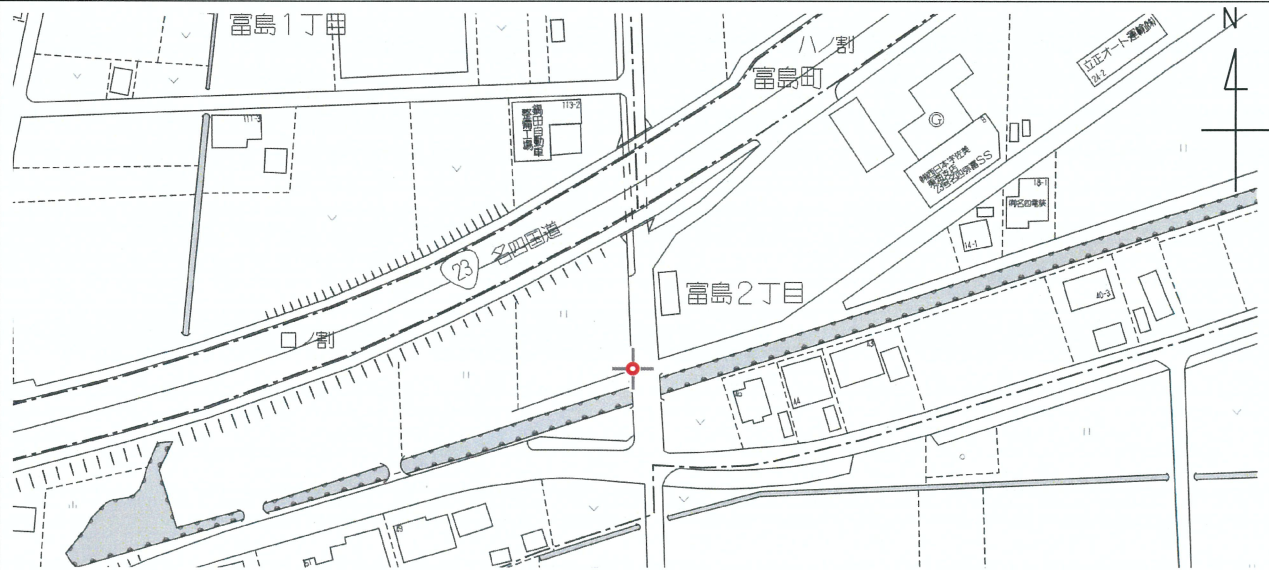

遠 景

近 景

地上写真

