

### 3 級 登 記 基 準 点

( AREA = 7 ) ✓

#### 3 級基準点 弥323

	°	'	"		m
B	35	3	52.2474	X	-103 714.415 ✓
L	136	46	53.6844	Y	-35 122.913 ✓
N	0	13	16.44	H	-0.960 ✓
				ジオイド高	37.451 ✓
				柱石長	0.010 ✓
				縮尺係数	0.999915 ✓

視準点の名称		平均方向角		距 離		備 考	
②弥211		205 57 18.3 ✓		246.410 ✓			
埋標形式	地 上	<del>地 下</del>	<del>屋 上</del>	標識番号	<del>石</del> 金属標	弥323	


GNSS測量による

平成26年4月1日付 標高改定対応済

### 3 級 登 記 基 準 点 の 記

点 名	弥 3 2 3		
所在地	弥富市操出 4 丁目 52 付近	管理者	公益社団法人 愛知県公共嘱託 登記土地家屋調査士協会
座 標 値		地 目	公 道
X	-103714. 415 ✓	標識の種類	金属標
Y	-35122. 913 ✓		
H	-0. 960 ✓		
縮尺係数	0. 999915 ✓	備考 GNSS 測量により観測 「平成 26 年 4 月 1 日付 標高改定対応済」	

#### 要 図

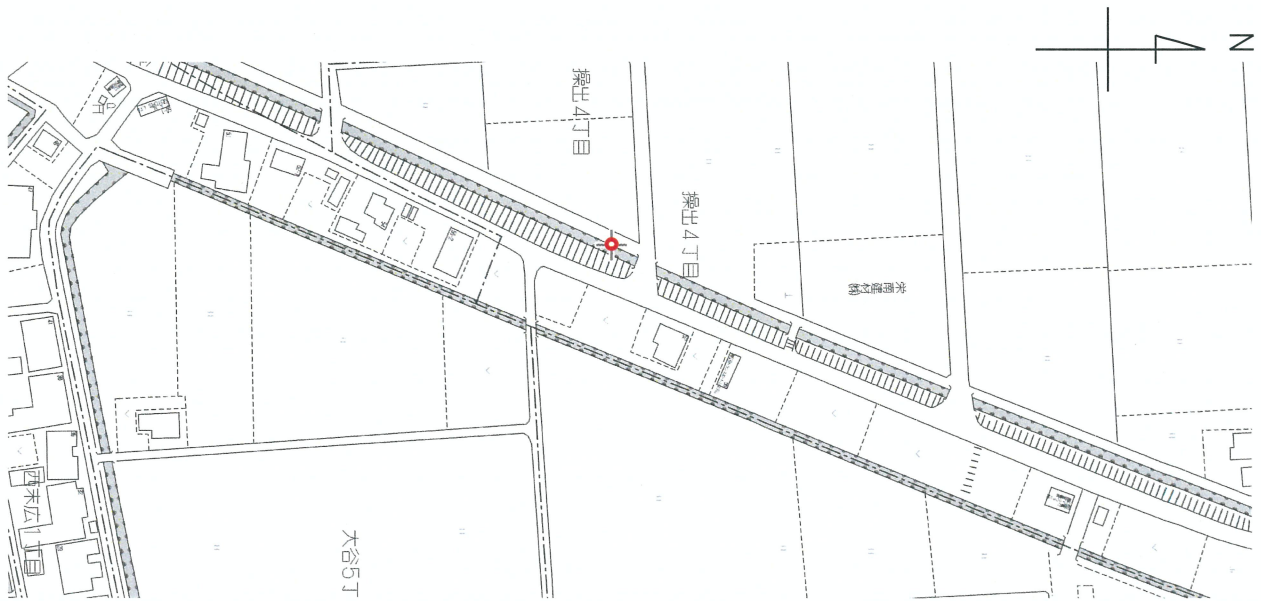

遠 景

近 景

地上写真

