

### 3 級 登 記 基 準 点

( AREA = 7 ) ✓

#### 3 級基準点 弥325

	°	'	"		m
B	35	3	46.4855	X	-103 893.368 ✓
L	136	47	8.1342	Y	-34 757.498 ✓
N	0	13	8.11	H	-0.949 ✓
				ジバト高	37.465 ✓
				柱石長	0.010 ✓
				縮尺係数	0.999915 ✓


視準点の名称		平均方向角		距 離		備 考	
③弥324		° ' " 355 55 22.6 ✓		m 212.105 ✓			
埋標形式	地 上	<del>地 下</del>	<del>屋 上</del>	標識番号	<del>標 石</del> 金属標	弥325	

GNSS測量による  
平成26年4月1日付 標高改定対応済

### 3 級 登 記 基 準 点 の 記

点 名	弥 3 2 5		
所在地	弥富市西末広 1 丁目 5 付近	管理者	公益社団法人 愛知県公共嘱託 登記土地家屋調査士協会
	座 標 値	地 目	公 道
	座 標 値	地 目	公 道
X	-103893. 368 ✓	標識の種類	金属標
Y	-34757. 498 ✓		
H	-0. 949 ✓		
		備考	G N S S 測量により観測 「平成 26 年 4 月 1 日付 標高改定対応済」
縮尺係数	0. 999915 ✓		

#### 要 図

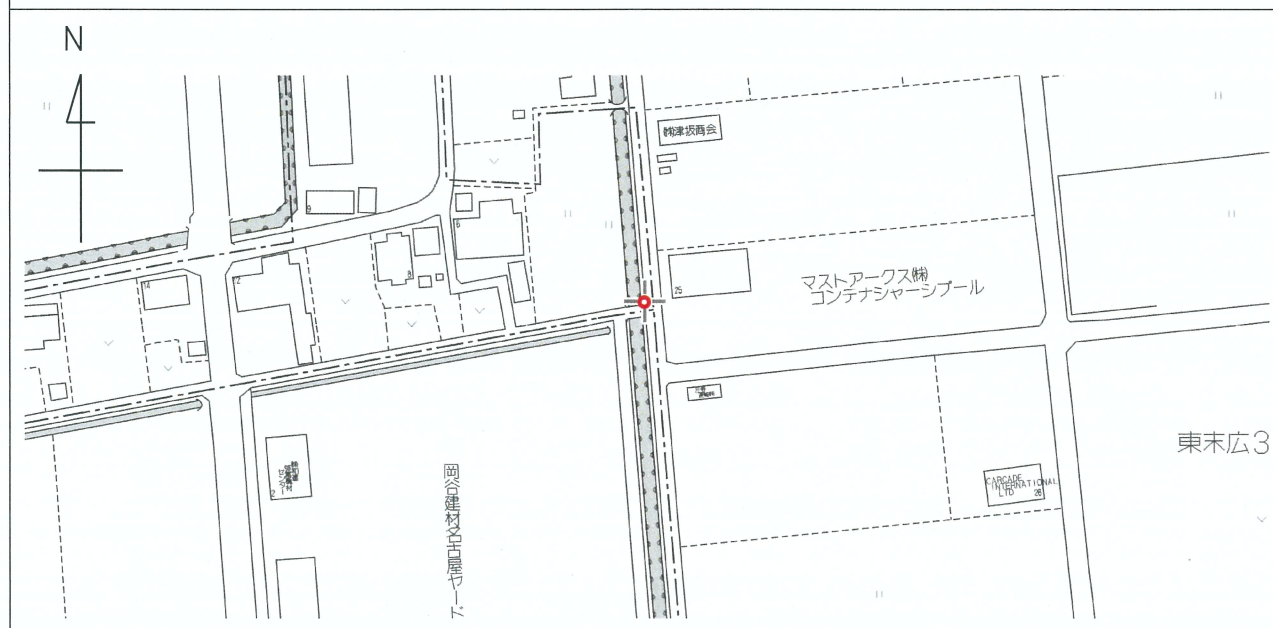

遠 景

近 景

地上写真

