３　級　登　記　基　準　点　の　記

点　名	１８－３０７			
所在地	一宮市森本　地内		管理者	(公社)愛知県公共嘱託登記 土地家屋調査士協会
座　標　値		地　目	公衆用道路	平成 30 年 11 月 20 日観測
X	-78711.629	標識の種類	金　属　鋲	
Y	-31895.090	備考	GNSS（短縮スタティック）により観測 平成 26 年 4 月 1 日付 標高改定対応済	
H	7.685			
座標系	7			
縮尺係数	0.999913		１次路線	

要　　図

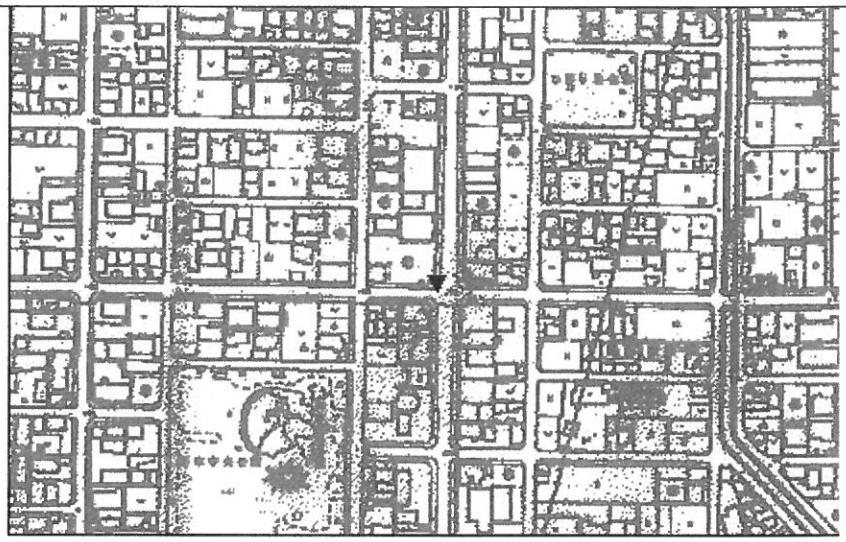

縮尺＝1/2500

地上写真

遠　　景

近　　景

世界測地系(測地成果2011)
ジオイド・モデル2011 ver2.0
調製　平成　　年　　月　　日

基準点成果表

(AREA = 7)

18-307

	°	′	″		m
B	35	17	24.0109	X	-78 711.629
L	136	48	57.6060	Y	-31 895.090
N	0	12	9.31	H	7.685

縮尺係数　0.999913

視準点の名称	平均方向角	距　離	備　考
	° ′ ″	m	
18-304	3 35 11.1	259.106	
②3030A	25 17 54.7	568.529	
Ⅳ若竹	130 53 52.7	515.882	
18-306	269 56 2.8	228.091	

埋標形式	地　上	~~地　下~~	~~屋　上~~	標識番号	鋲	

GNSS測量による
平成26年4月1日付　標高改定対応済