

## 基準点成果表

( AREA = 7 )

### 3 級基準点 20-305

|   |     |    |         |   |             |
|---|-----|----|---------|---|-------------|
|   |     |    |         |   | m           |
| B | 35  | 20 | 16.5096 | X | -73 388.525 |
| L | 136 | 47 | 36.6994 | Y | -33 919.239 |
| N | 0   | 12 | 56.97   | H | 9.347       |

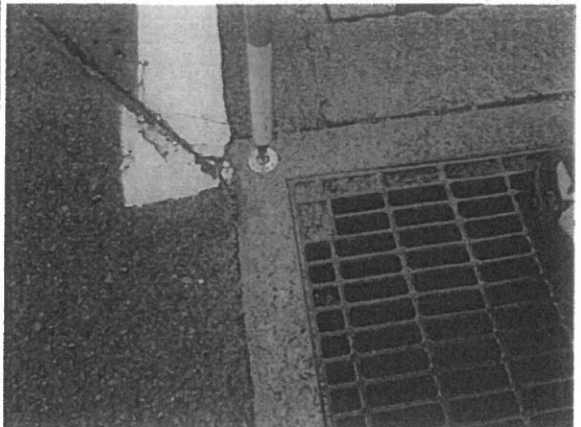
柱石長  
縮尺係数 0.999914

| 視準点の名称  |     | 平均方向角          |                | 距 離     |   | 備 考 |
|---------|-----|----------------|----------------|---------|---|-----|
| ③20-306 |     | 183 19 37.8    |                | 235.429 |   |     |
| 埋標形式    | 地 上 | <del>地 下</del> | <del>屋 上</del> | 標識番号    | 鈺 |     |

GNSS測量による

平成26年4月1日付 標高改定確認済

### 3 級 登 記 基 準 点 の 記

|                                                                                     |                                                                                     |                                                                                      |                                             |
|-------------------------------------------------------------------------------------|-------------------------------------------------------------------------------------|--------------------------------------------------------------------------------------|---------------------------------------------|
| 点 名                                                                                 | 20-305                                                                              |                                                                                      |                                             |
| 所在地                                                                                 | 一宮市木曾川町 地内                                                                          | 管理者                                                                                  | (公社)愛知県公共嘱託登記<br>土地家屋調査士協会                  |
| 座 標 値                                                                               |                                                                                     | 地 目                                                                                  | 公衆用道路 令和3年5月18日観測                           |
| X                                                                                   | -73388.525                                                                          | 標識の種類                                                                                | 金 属 鈹                                       |
| Y                                                                                   | -33919.239                                                                          | 備考                                                                                   | GNSS (短縮スタティック) により観測<br>平成26年4月1日付 標高改定確認済 |
| H                                                                                   | 9.347                                                                               |                                                                                      |                                             |
| 座標系                                                                                 | 7                                                                                   |                                                                                      |                                             |
| 縮尺係数                                                                                | 0.999914                                                                            |                                                                                      | 1次路線                                        |
| 要 図                                                                                 |                                                                                     |                                                                                      |                                             |
|  |                                                                                     |                                                                                      |                                             |
| 地上写真                                                                                | 遠 景                                                                                 | 近 景                                                                                  |                                             |
|                                                                                     |  |  |                                             |