世界測地系(測地成果2011)
調製　平成 28 年　5 月　25 日

基 準 点 成 果 表

(AREA = 7)

2級基準点 弥201

	° ′ ″		m	
B	35 4 45.7091	X	-102 064.417	
L	136 46 27.2666	Y	-35 785.741	
N	0 13 31.92	H	-0.312	
		ｼﾞｵｲﾄﾞ高	37.423	
		柱石長	0.012	
		縮尺係数	0.999916	

視準点の名称	平均方向角	距　離	備　考
	° ′ ″	m	

埋標型式	地　上	~~地　下~~	~~屋　上~~	標識番号	~~標　石~~ 金属標	弥201

GNSS測量による

平成26年4月1日付　標高改定対応済

２　級　登　記　基　準　点　の　記

点　名	弥２０１			
所在地	弥富市稲荷一丁目　地内		管理者	公益社団法人愛知県公共嘱託登記土地家屋調査士協会
座　標　値		地　目	公　道	平成２８年４月２２日観測
X	-102064.417	標識の種類	金属標	
Y	-35785.741	備考	ＧＮＳＳ測量により観測 「平成 26 年 4 月 1 日付標高改定確認済」	
H	-0.312			
縮尺係数	0.999916			

要　　図

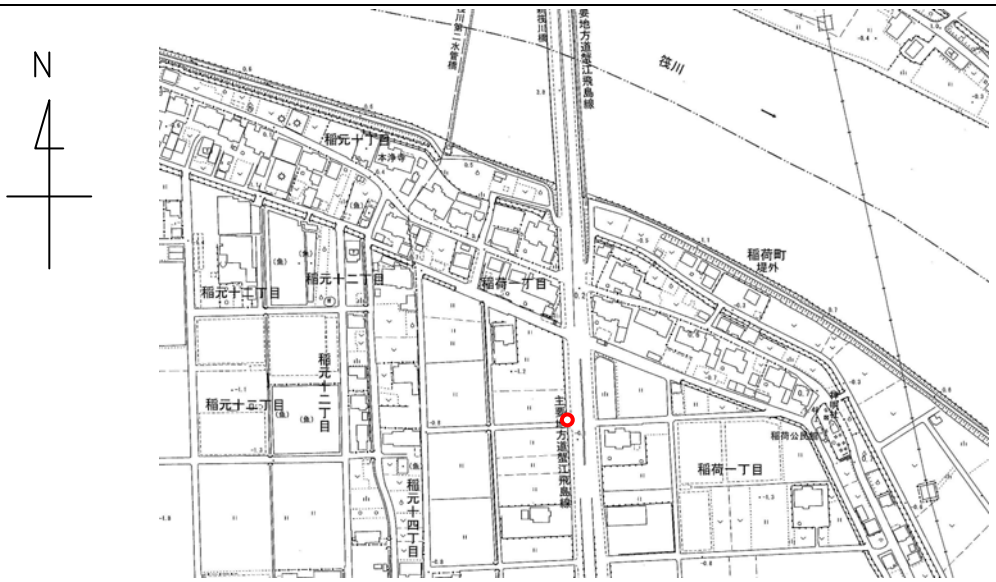

地上写真

遠　　景

近　　景